

*Tempernik Nr 5 do
zapytanie ofertowe*



X
kolonijace lampy

*de w 117/17
Lobos Garmow*

Radoszyce, dz. nr 165/1

PODGiK.6640.1.1370.2018
KOPIA MAPY ZASADNICZEJ
Skala 1: 1000

Województwo: dolnośląskie
Powiat: lubiński
Gmina: Rudna [021103_2]
Obręb: Radoszyce [0020]
Działka: 90/2, 165/4
Godło mapy: 442.411.251


INWENTARYZACJA POWYKONAWCZA SIECI KANALIZACJI SANITARNEJ

Wykonano zgodnie z projektem
PODGiK.6630.296.2017 z dnia 11.09.2017r

Wykonawca prac geod. - kart.

Andrzej Sochacki
Geodeta uprawniony
Świadcstwo Nr 18637

GEOMAX USŁUGI GEODEZYJNE
Andrzej Sochacki
59-220 Legnica, ul. Kościuszki 52C/3
tel. 603-178-600, NIP 691-104-58-55
BIURO: 59-300 Lublin, ul. Krzemieniecka 62
tel./fax 76-721-59-41

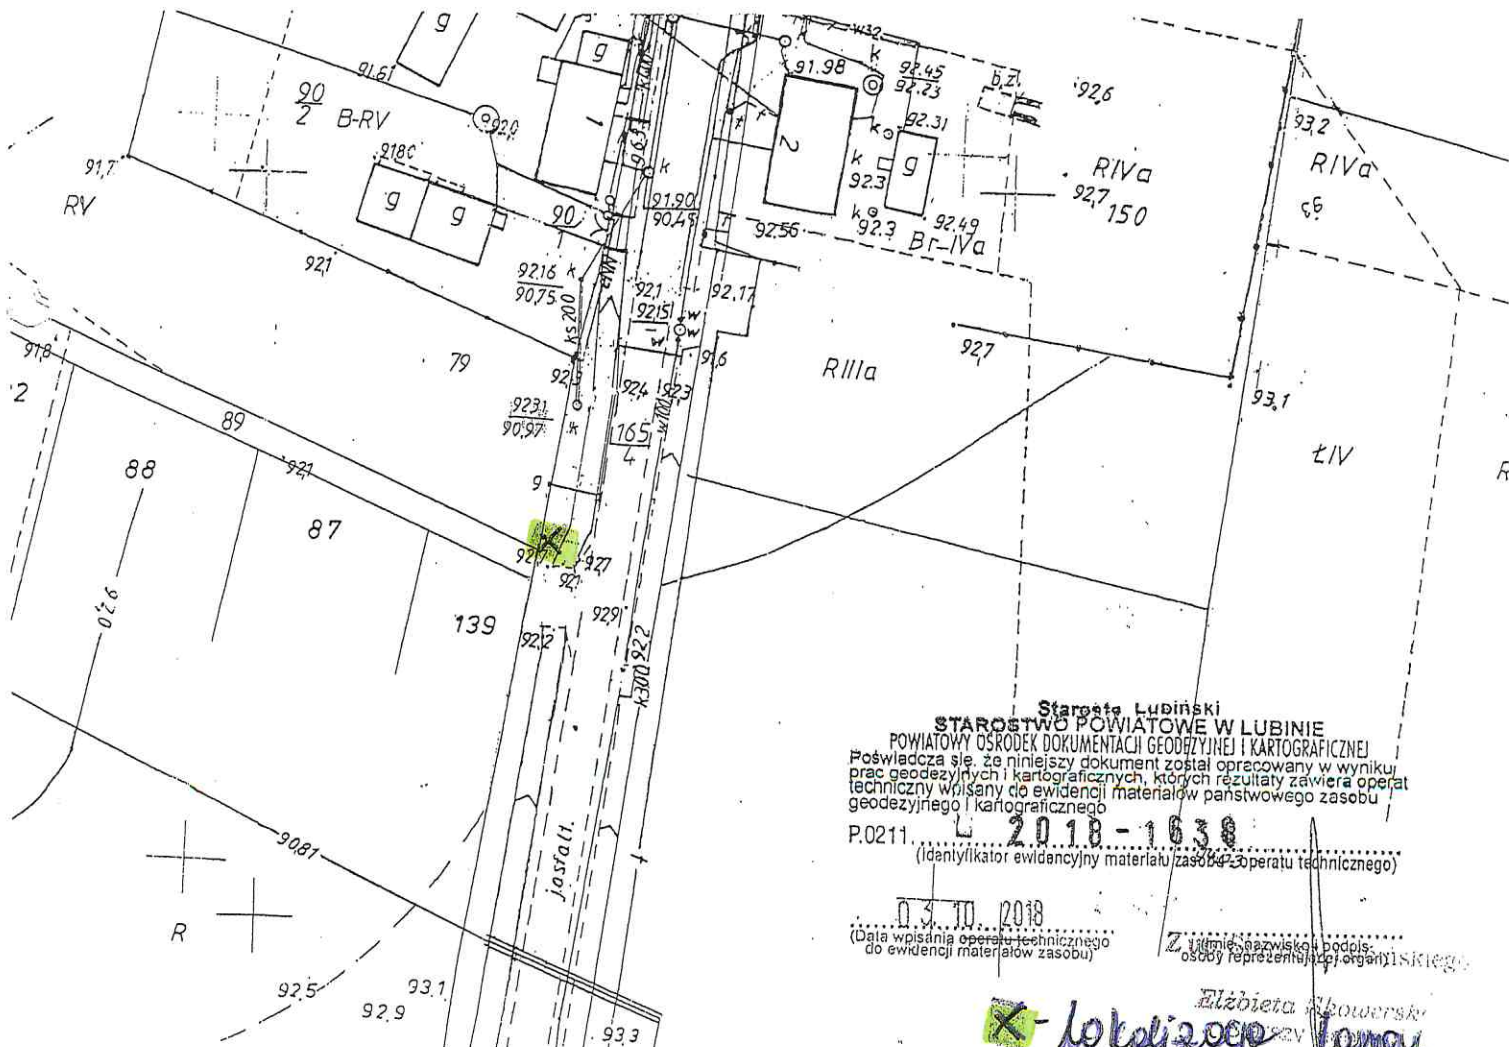

Starosta Lubiński
STAROSTWO POWIATOWE W LUBINIE
POWIATOWY OŚRODEK DOKUMENTACJI GEODEZYJNEJ I KARTOGRAFICZNEJ
Poświadczam, że niniejszy dokument został opracowany w wyniku prac geodezyjnych i kartograficznych, których rezultaty zawiera operat techniczny wpisany do ewidencji materiałów państwowego zasobu geodezyjnego i kartograficznego
P.0211. **2018-1638**
(identyfikator ewidencyjny materiału zasobu operatu technicznego)

03.10.2018
(Data wpisania operatu technicznego do ewidencji materiałów zasobu)

Z tymczasowego podpisu osoby reprezentującej organ państwowy

Elżbieta Kłowerska
Geodeta uprawniona
lokalizacja

hp dore
de. nr 384

kolonijacija
X







Orsk, ob-nr 394

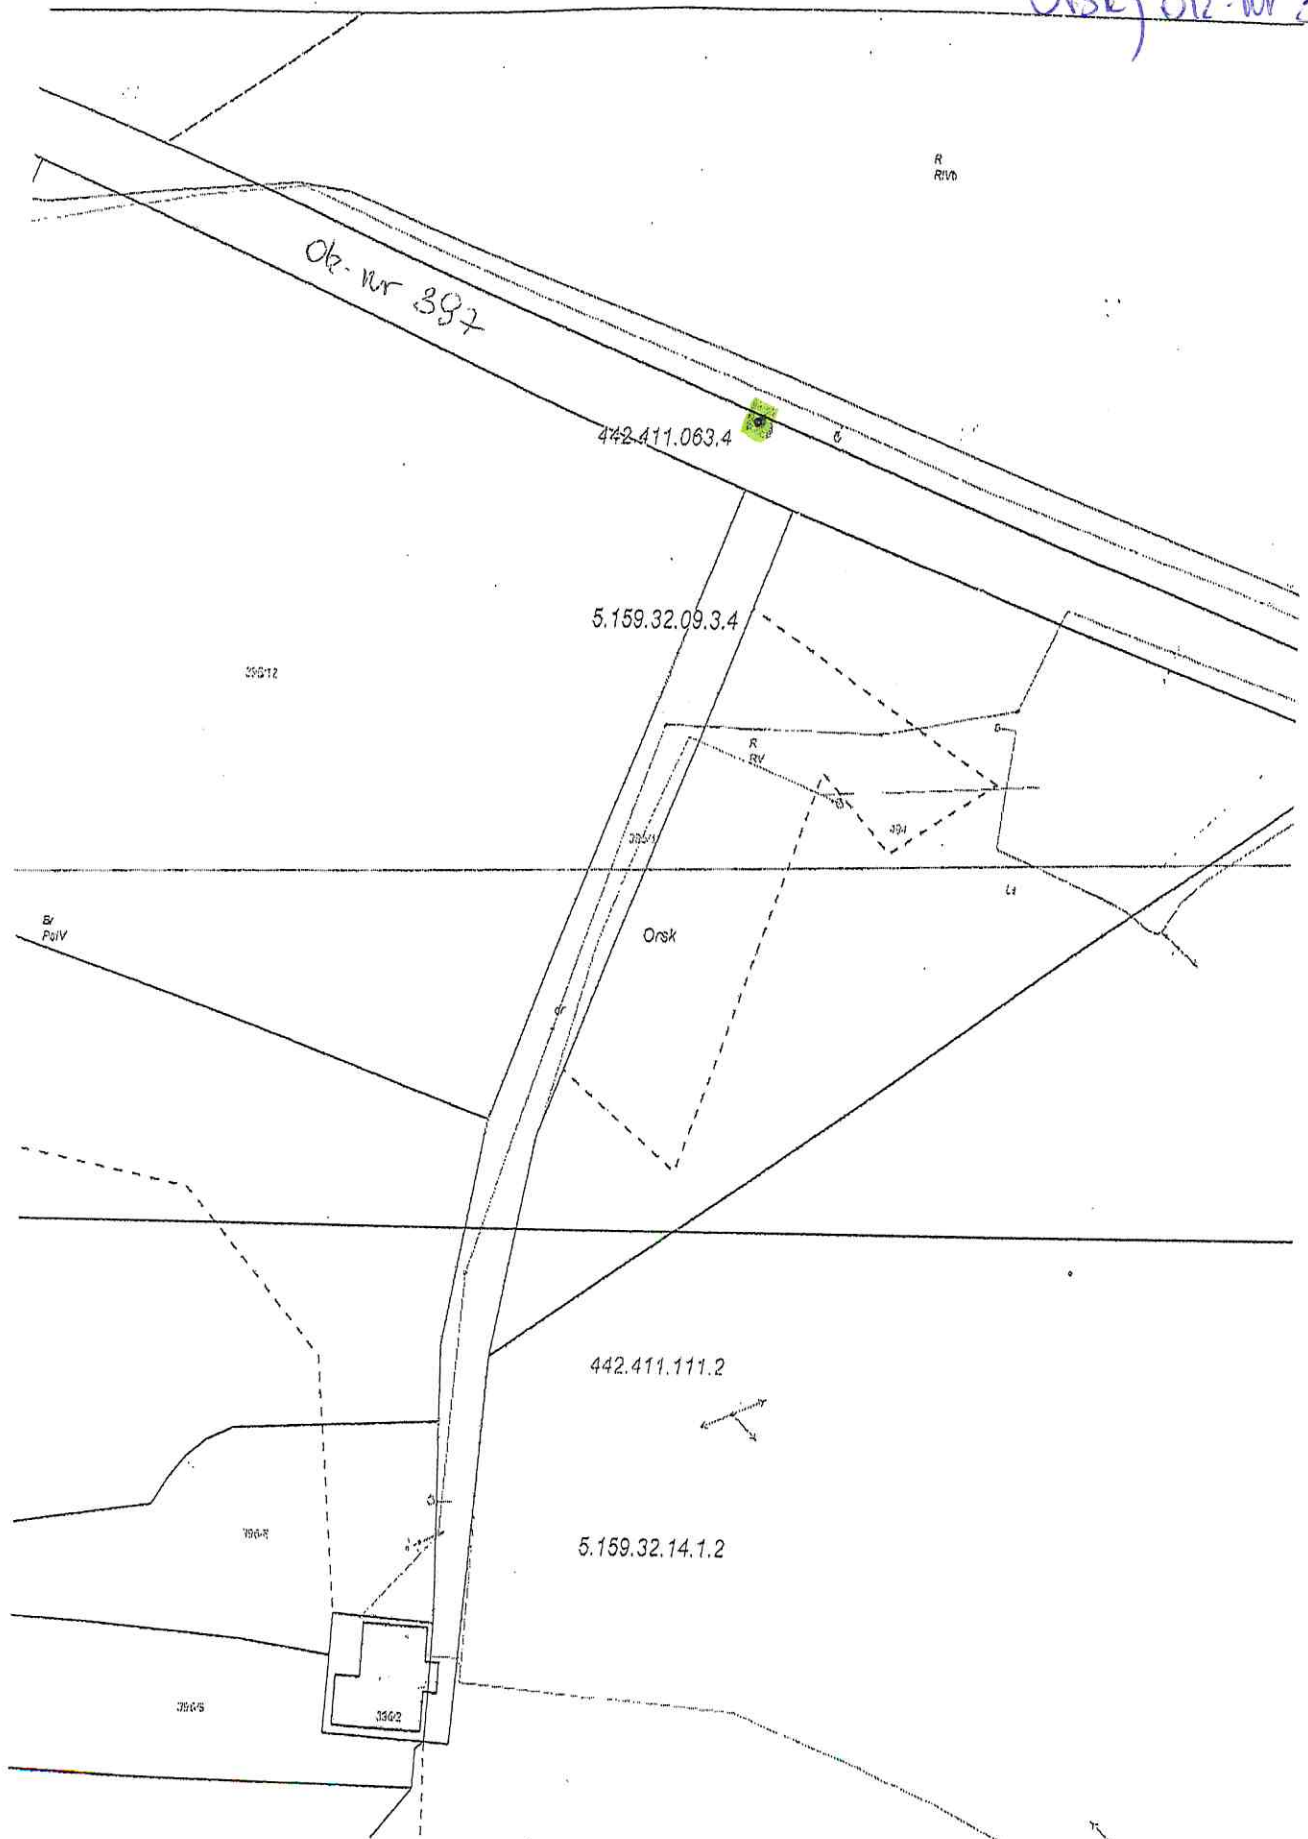

lokalizacja kompy




• lokalizacja lampy